


LEGENDE

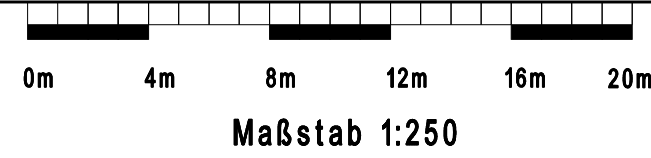

- Straße (Asphalt)
- Gehweg (Asphalt)
- Öffentliche Kfz-Stellplätze (Asphalt)
- Öffentliche Grünflächen
- Sicherheitsstreifen

- B, DN 300 - 3774 m Regenwasserkanal mit Schachtbauwerk **BESTAND**
Material: B = Beton, Rohr-Durchmesser = DN (in mm)
- R-028 Schachtnummerierung
KD 20903
KS 20730 Deckelhöhe
Sohlhöhe (SE=Einlauf SA=Austauf)
- Ultra-Rib2, DN 200 Schmutzwasserkanal mit Schachtbauwerk **BESTAND**
Material: , Rohr-Durchmesser = DN (in mm)
- S-210 Schachtnummerierung
KD 20903
KS 20730 Deckelhöhe
Sohlhöhe (SE=Einlauf SA=Austauf)

- Angaben aus den Bestandsplänen der Fa. Wirths Stand 3.6.2002
- Hausanschlußleitung Schmutzwasser **BESTAND**
Material: PP, Rohr-Durchmesser = DN 150
Länge, Sohlhöhe u. Stationierung aus Bestandsplänen Fa. Wirths Stand 3.6.2002
Stationierung (vom Schachtdeckel aus) gerahmt, Endstation doppelt unterstrichen
- Hausanschlußleitung Regenwasser **BESTAND**
Material: PP, Rohr-Durchmesser = DN 150
Länge, Sohlhöhe u. Stationierung aus Bestandsplänen Fa. Wirths Stand 3.6.2002
Stationierung (vom Schachtdeckel aus) gerahmt, Endstation doppelt unterstrichen
- Nr.54 Grundstücksnummerierung
- Straßenbegrenzung mit Bordsteinbezeichnung
RB=Rundbordstein R=4 15/22, Auftritt i.d.R. 4cm
TB=Tiefbordstein 8/20, i.d.R. höhengleich eingebaut
- Dachentwässerung (Anschlußrichtung)
- Anschlußschacht Regenwasser und Rinnenanschluß
gepl. Querrinne gepflastert im Endausbau

HAUSANSCHLUSS-BESTANDSPLAN

<p>Erschließungsgesellschaft Kampstraße / Rauhe Hardt mbH</p>	<p>Plan-Nr.: ID-BES07 bearbeitet: 10.06.2002 Block</p>	<p>IRP RADEMACHER + PARTNER</p>
<p>Neubaugebiet Kampstraße/Rauhe Hardt Planstr.8 u.4 Grundstück Nr.: 18-20 u.22-24</p>	<p>58095 Hagen, Böhmerstraße 2 Telefon (02331) 91588-0 Fax (02331) 91588-99 e-mail irp@irp-hagen.de</p>	<p>INGENIEURBERATUNG GMBH HAGEN - BERLIN - BEDBURG</p>