


LEGENDE

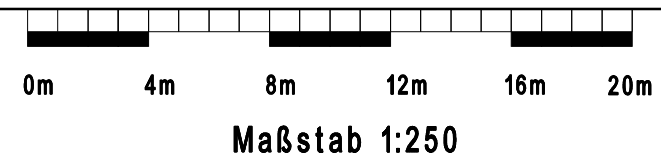

- Straße (Asphalt)**
- Gehweg (Asphalt)**
- Öffentliche Kfz-Stellplätze (Asphalt)**
- Öffentliche Grünflächen**
- Sicherheitsstreifen**
- B, DN 300 - 3774 m** **Regenwasserkanal mit Schachtbauwerk** **BESTAND**
Material: B = Beton, Rohr-Durchmesser = DN (in mm)
- R-028** **Schachtnummerierung**
Deckelhöhe
Sohlhöhe (SE=Einlauf SA=Austauf)
- Ultra-Rib2, DN 200** **Schmutzwasserkanal mit Schachtbauwerk** **BESTAND**
Material: , Rohr-Durchmesser = DN (in mm)
- S-210** **Schachtnummerierung**
Deckelhöhe
Sohlhöhe (SE=Einlauf SA=Austauf)
- 0 00** **25 92** **Hausanschlußleitung Schmutzwasser** **BESTAND**
Material: PP, Rohr-Durchmesser = DN 150
Länge, Sohlhöhe u. Stationierung aus Bestandsplänen Fa. Wirths Stand 3.6.2002
Stationierung (vom Schachtdeckel aus) gerahmt, Endstation doppelt unterstrichen
- 0 00** **25 92** **Hausanschlußleitung Regenwasser** **BESTAND**
Material: PP, Rohr-Durchmesser = DN 150
Länge, Sohlhöhe u. Stationierung aus Bestandsplänen Fa. Wirths Stand 3.6.2002
Stationierung (vom Schachtdeckel aus) gerahmt, Endstation doppelt unterstrichen
- Nr.54** **Grundstücksnummerierung**
- Straßenbegrenzung mit Bordsteinbezeichnung**
RB=Rundbordstein R=4 15/22, Auftritt i.d.R. 4cm
TB=Tiefbordstein 8/20, i.d.R. höhengleich eingebaut
- Dachentwässerung (Anschlußrichtung)**
- Anschlußschacht Regenwasser und Rinnenanschluß**
gepl. Querrinne gepflastert im Endausbau

Angaben aus den Bestandsplänen der Fa. Wirths Stand 3.6.2002

HAUSANSCHLUSS-BESTANDSPLAN

<p>Erschließungsgesellschaft Kampstraße / Rauhe Hardt mbH Neubaugebiet Kampstraße/Rauhe Hardt Planstr.3 Grundstück Nr.: 5-8</p>	<p>Plan-Nr.: ID-BES08A bearbeitet: 05.06.2002 Block, 22.07.2003 Bl.</p> <p>58095 Hagen, Böhmerstraße 2 Telefon (02331) 91588-0 Fax (02331) 91588-99 e-mail irp@irp-hagen.de</p>
<p>RADEMACHER + PARTNER INGENIEURBERATUNG GMBH HAGEN - BERLIN - BEDBURG</p>	